


TOYOTA MOTOR EUROPE NV/SA

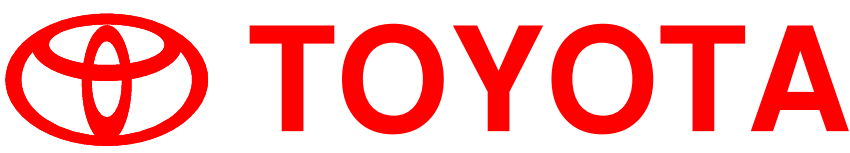

ONNAING

CREATION DE PARKINGS
DE STOCKAGE DE VEHICULES

Entreprise



Eiffage Route - Nord Est
Rue Gabriel Peri - 59273 Fretin
CS60527 - 59815 Lesquin Cedex

Indice	Date	Etabli par	Vérifié par	Approuvé par	Natures des modifications/Observations
A	12-11-20	AD	BL	BL	Création du document

RECOLEMENT WP5

N°de chantier	Phase	Entité	Zone	Type	Numéro Pièce	Nbr Folio	Indice
	DOE	EIFFAGE					A