


LEGENDE:



TOYOTA MOTOR EUROPE NV/SA

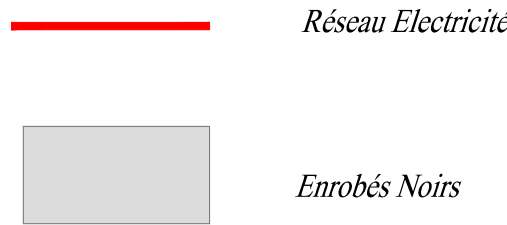

CREATION DE PARKINGS
DE STOCKAGE DE VEHICULES

Entreprise



Eiffage Route - Nord Est
Rue Gabriel Péri - 59273 Fretin
CS60527 - 59815 Lesquin Cedex

| Indice | Date | Etabli par | Vérifié par | Approuvé par | Natures des modifications/Observations |
|--------|----------|------------|-------------|--------------|--|
| | | | | | |
| | | | | | |
| A | 12-11-20 | AD | BL | BL | Création du document |

RECOLEMENT WP3

| N°de chantier | Phase | Entité | Zone | Type | Número Pièce | Nbr Folio | Indice |
|---------------|-------|---------|------|------|--------------|-----------|--------|
| | DOE | EIFFAGE | | | | | A |

